登記年月日：平成7年10月19日

表示年月日：2026/04/22

0001982

地積測量図

地番	~~702-3~~ 24-7 / ~~702-1~~
土地の所在	弘前市大字~~何井橋字米伏~~高杉三丁目

702-1 / 702-3 / 24-4 / 24-7

土地所在図

S= 1/1,200

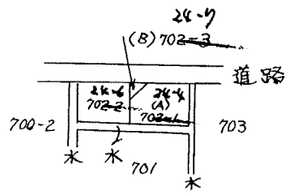

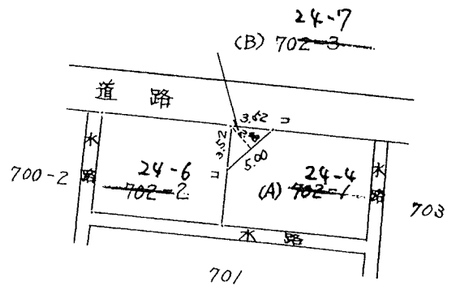

コ…… コンクリート杭

24-7
(B) ~~702-3~~ 〃

番号	底辺	高さ	積
1	5.00	2.48	12.4000
計			12.4000
1/2			6.2000

残地求積 (A) 24-4 ~~702-1~~

93.8448 m² − 6.2000 m² = 87.6448 m²

作製者	青森県住宅供給公社 総括主査 出口博司	平成 (~~昭和~~ 7年9月1日作製)	
申請人	被代位者 工藤サキ 代位者 青森県住宅供給公社 理事長 [illegible]	縮尺	1/500

H7.10.19

0001981

地積測量図

地番	~~702-2~~ 24-6 702-1
土地の所在	弘前市大字 ~~向外瀬字木伏~~ 青山三丁目

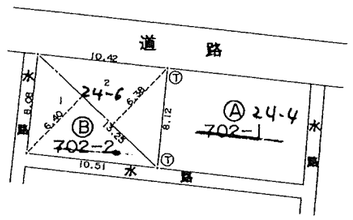

筆界	境界標の種類
Ⓣ	プラスチック 杭

地番 （B） ~~702-2~~ 24-6

符号	底辺		高さ		倍面積
1	13.25	×	6.40	=	84.8000
2	13.25	×	6.38	=	84.5350
			合計		169.3350
			1／2		84.66750
			地積		84.66750

残地求積

地番 （A） ~~702-1~~ 24-4

178.51230	−	84.66750	
		=	93.84480
		地積	93.84480

（日調連9）

（長源納）

作製者	弘前市大字大浦町５番地２ 土地家屋調査士 雪田健一	（平成７年６月30日作製）	申請人	被代位者 工藤サキ 代位者弘前市長 金澤隆	縮尺 1／500

H7. 10. 12